


# 奥武山庭球場管理棟建築工事

記事

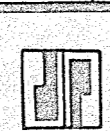

SHU KEN  
(有) 秀建設事務所  
〒902 沖縄県那覇市字仲井真126-1番地  
TEL (0988) 54-7587・34-0753

1級建築士事務所(知事)登録第18Y-241号  
1級建築士(大臣)登録第86156号

仲田 秀 啓

検図

製図

工事名称

工事場所

年 月 日

図面名称

SCALE

図面番号