


付近見取図

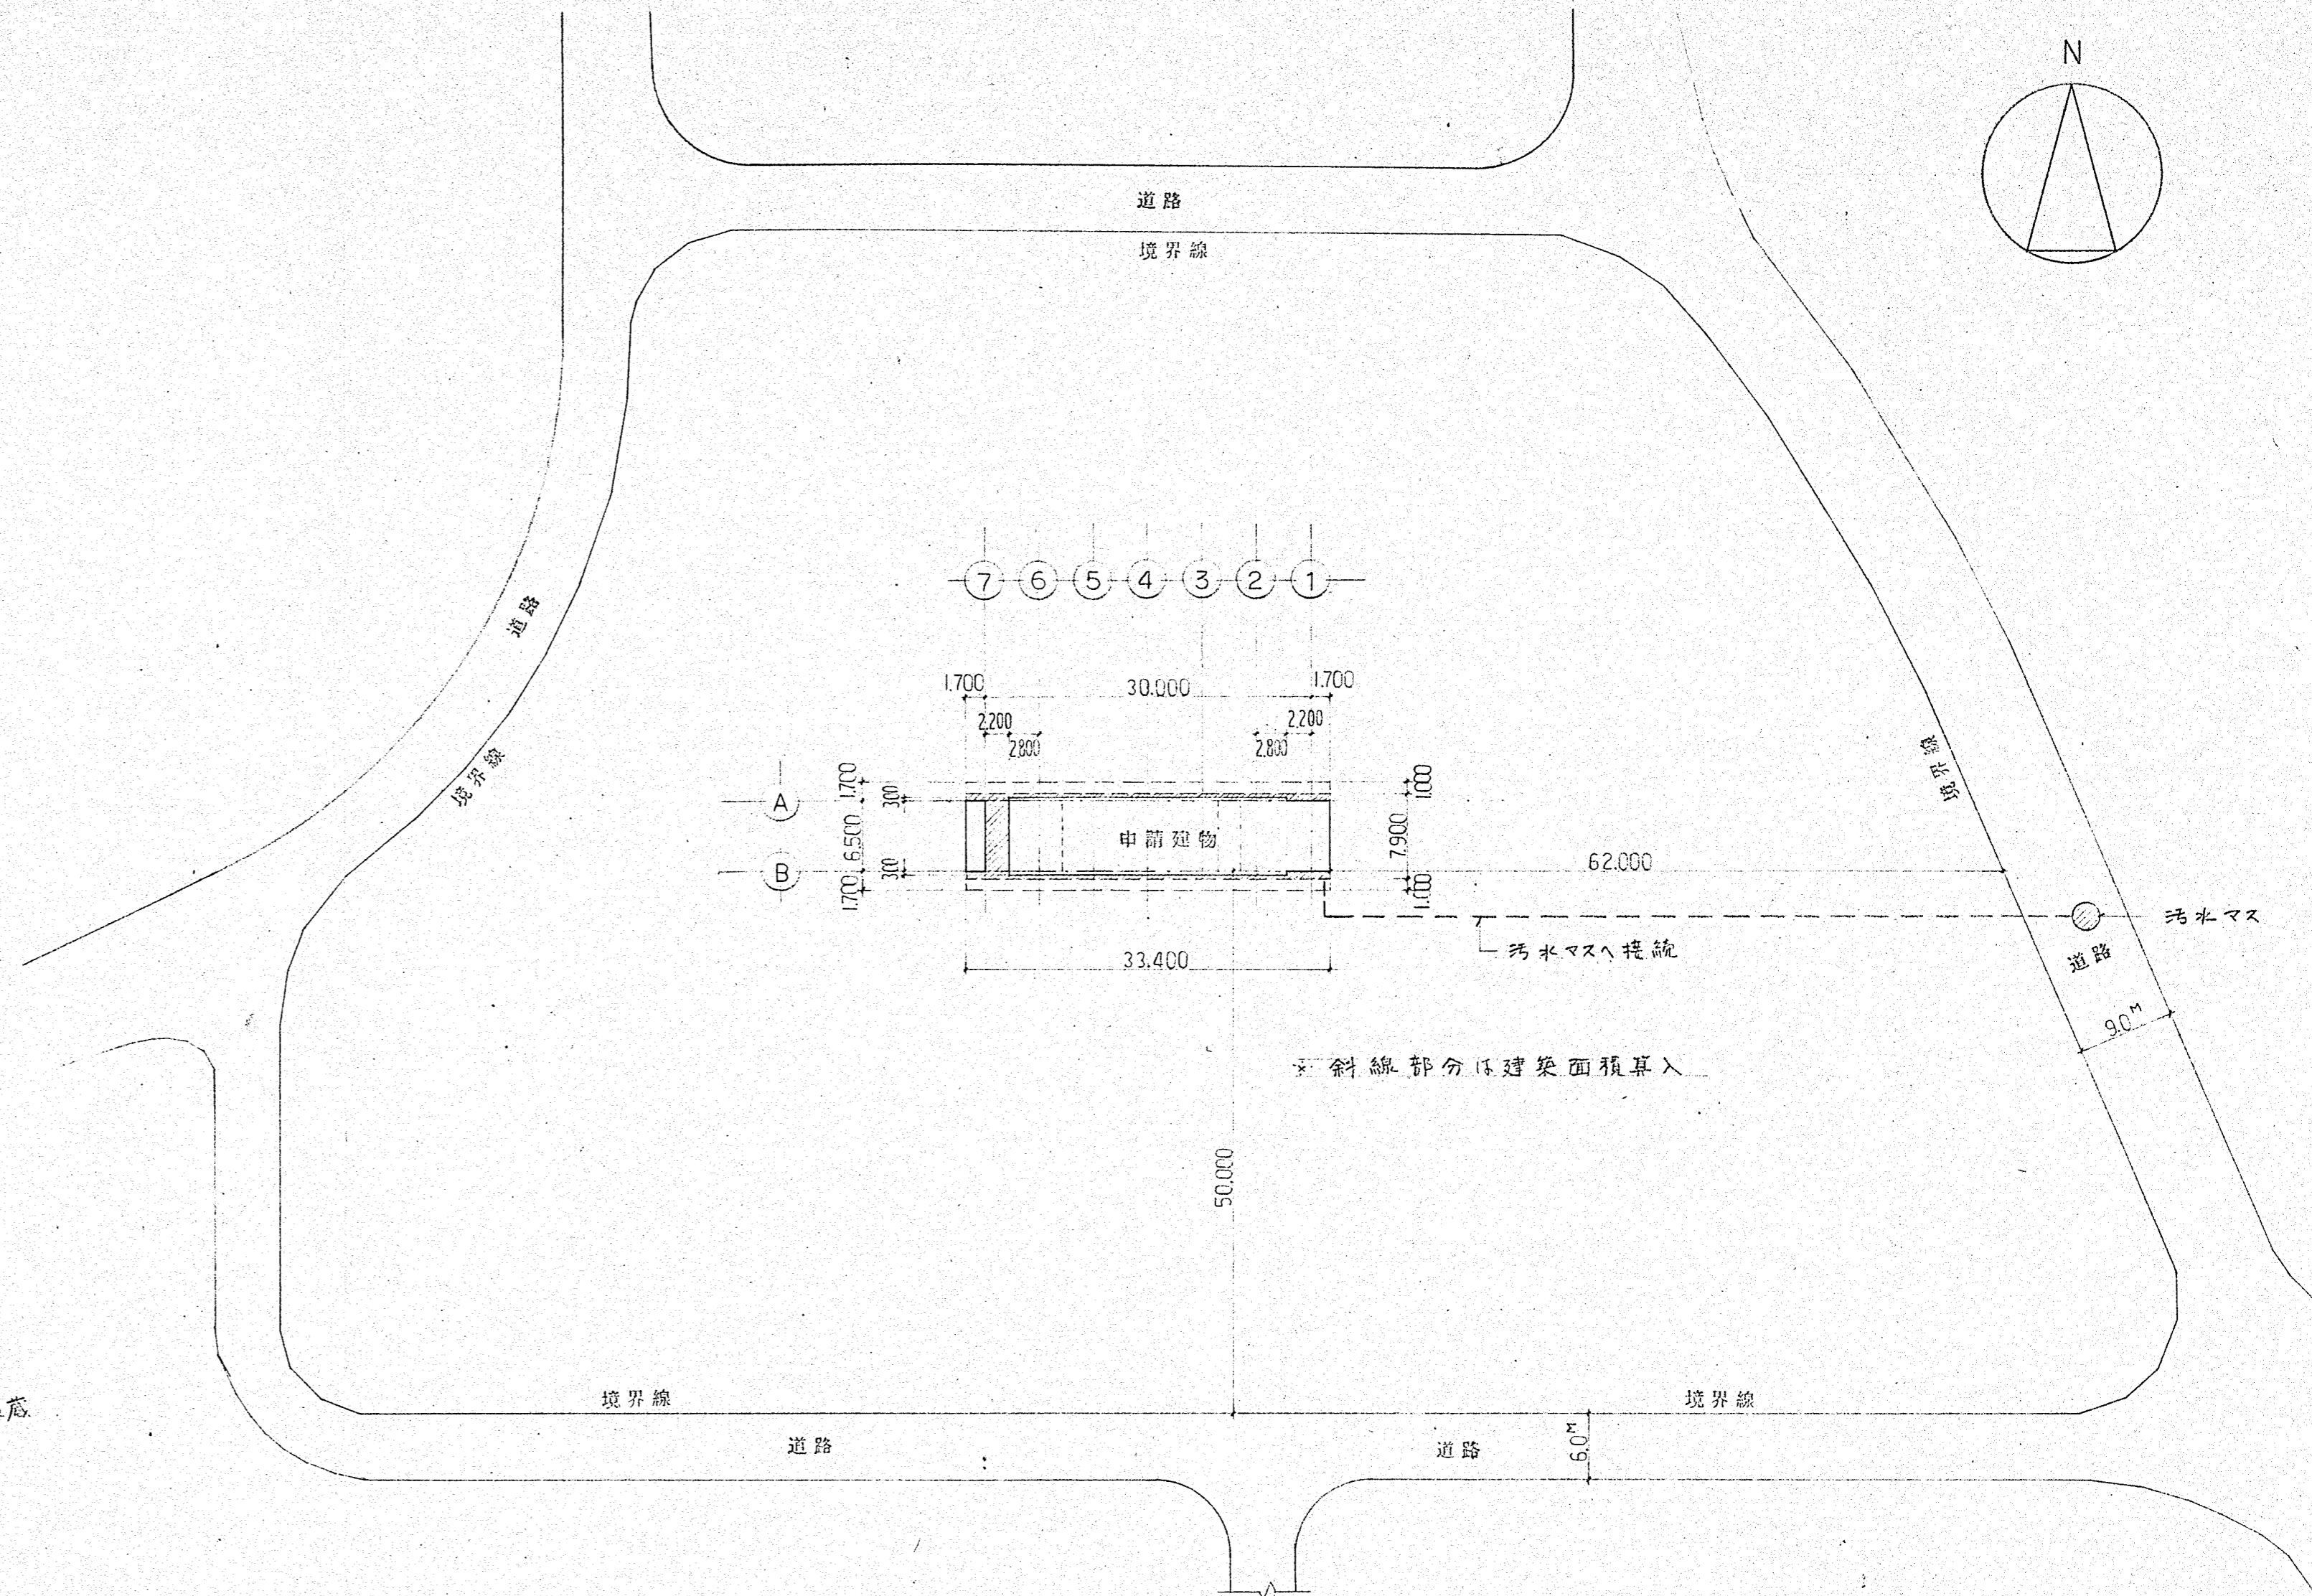

配置図 縮尺 1/500

建築面積算定 $7.9 \times 33.4 = 263.86 \text{ m}^2$

面積表	
敷地面積	15199.93 m^2
建築面積	263.86 m^2
1階床面積	217.10 m^2
2階床面積	213.00 m^2
延床面積	430.10 m^2

記事

SHU KEN
(有) 秀 建設事務所
 〒902 沖縄県那覇市字仲井真128-1番地
 TEL (0988) 54-7587・34-0753

1級建築士事務所(知事)登録第18Y-241号
 1級建築士(大臣)登録第86156号
 検図
 仲田 秀 啓

製図

工事名称 奥武山庭球場管理棟建築工事
 工事場所 那覇市奥武山 44-1

60年7月 日

図面名称

付近見取図

配置図
面積表

SCALE
1/500

図面番号
A-3