


① 断面詳細図 縮尺 1/20

記事

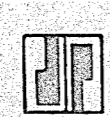

SHU KEN
秀建設事務所
 〒902 沖縄県那覇市字仲井真128-1番地
 TEL (0988) 54-7587・34-0753

1級建築士事務所(知事)登録第18Y-241号
 1級建築士(大臣)登録第86156号
 仲田 秀 啓

検図

製図

工事名称 奥武山庭球場管理棟建築工事
 工事場所 那覇市奥武山 44-1

60年7月 日

図面名称

断面詳細図

SCALE

1/20

図面番号

A-9