




② 断面詳細図 縮尺 1/30

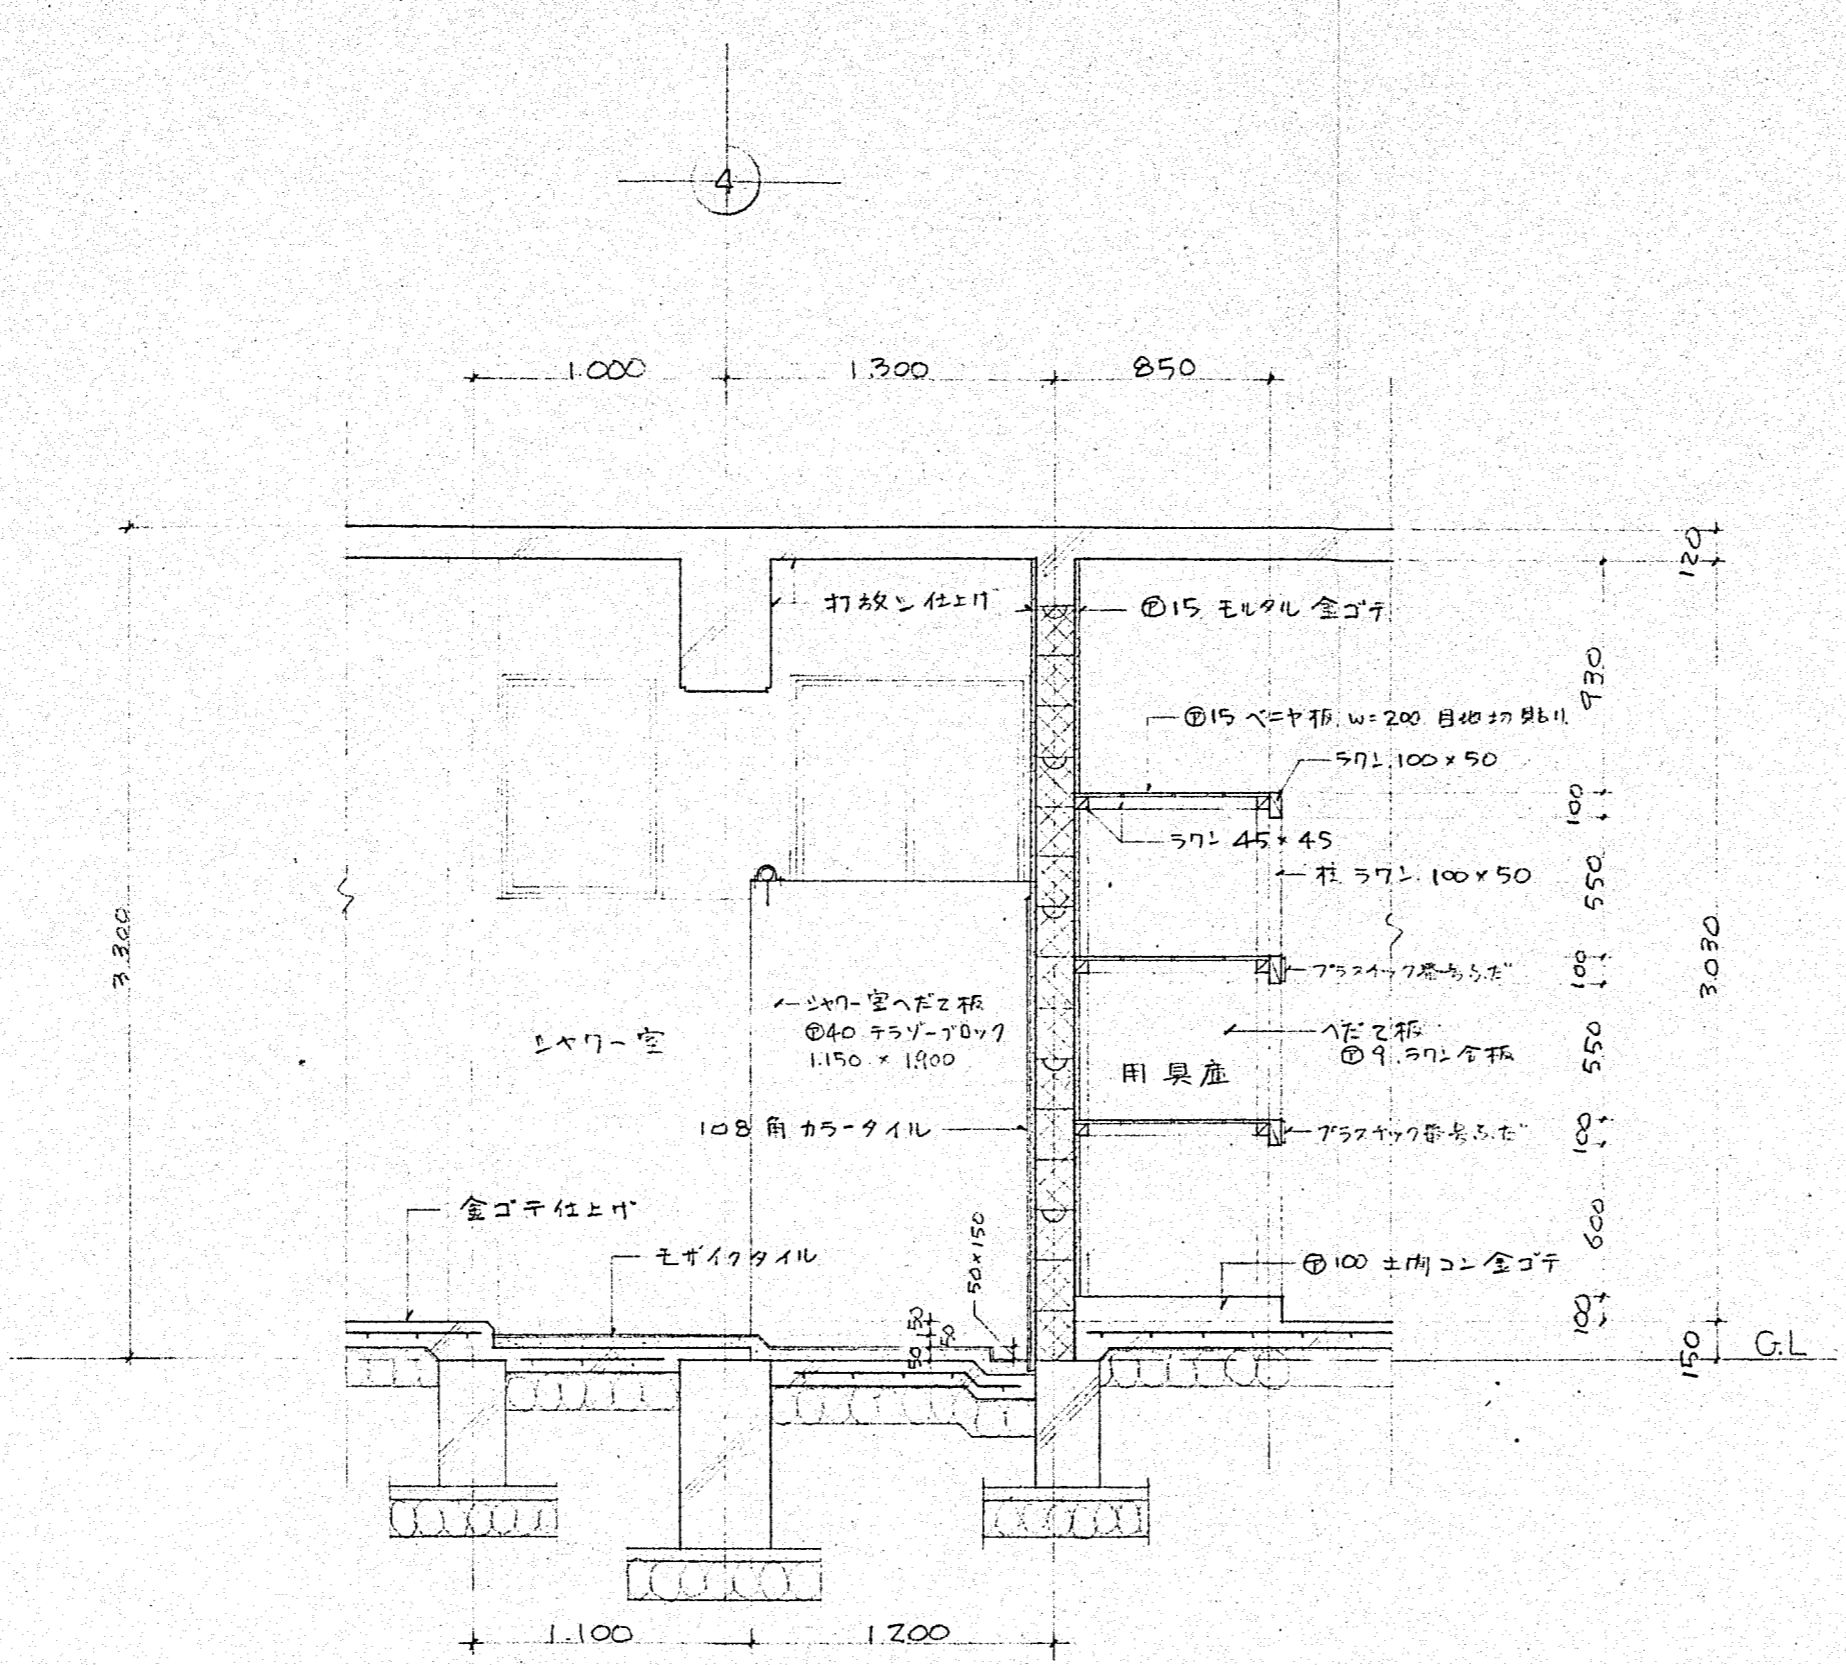


③ 断面詳細図 縮尺 1/30

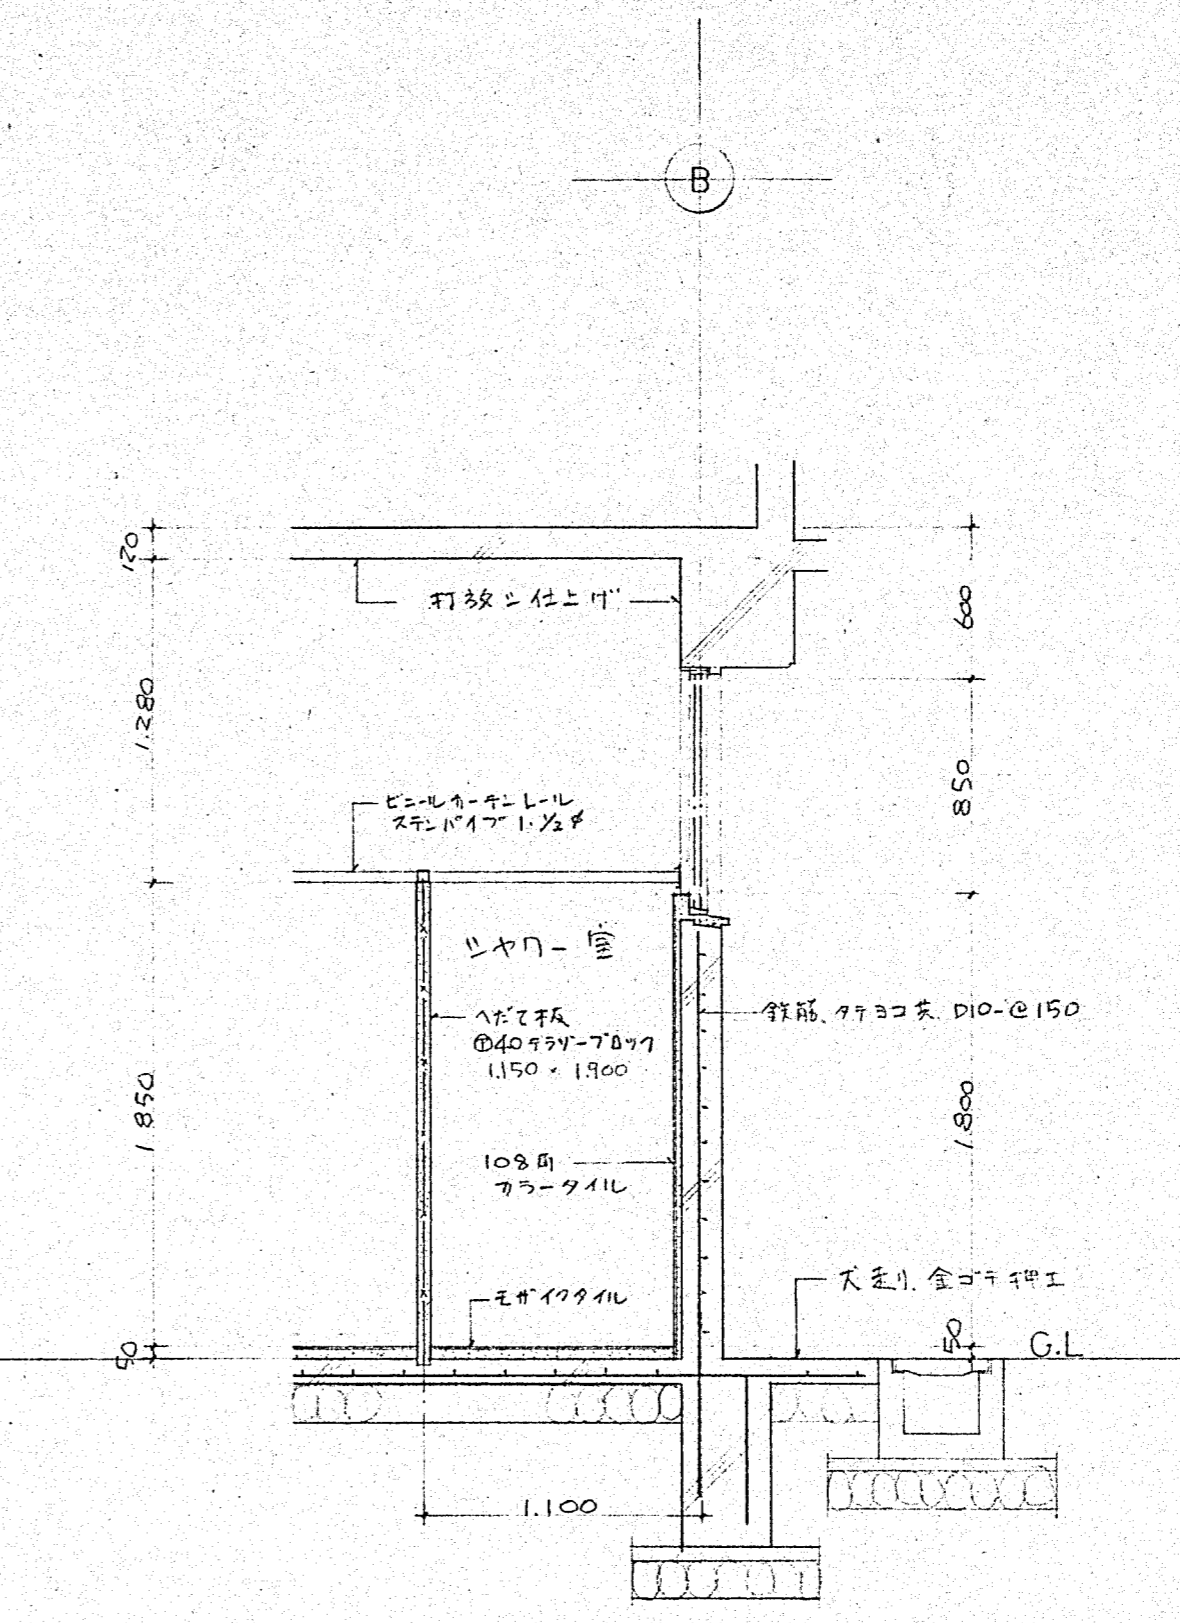


④ 断面詳細図 縮尺 1/30

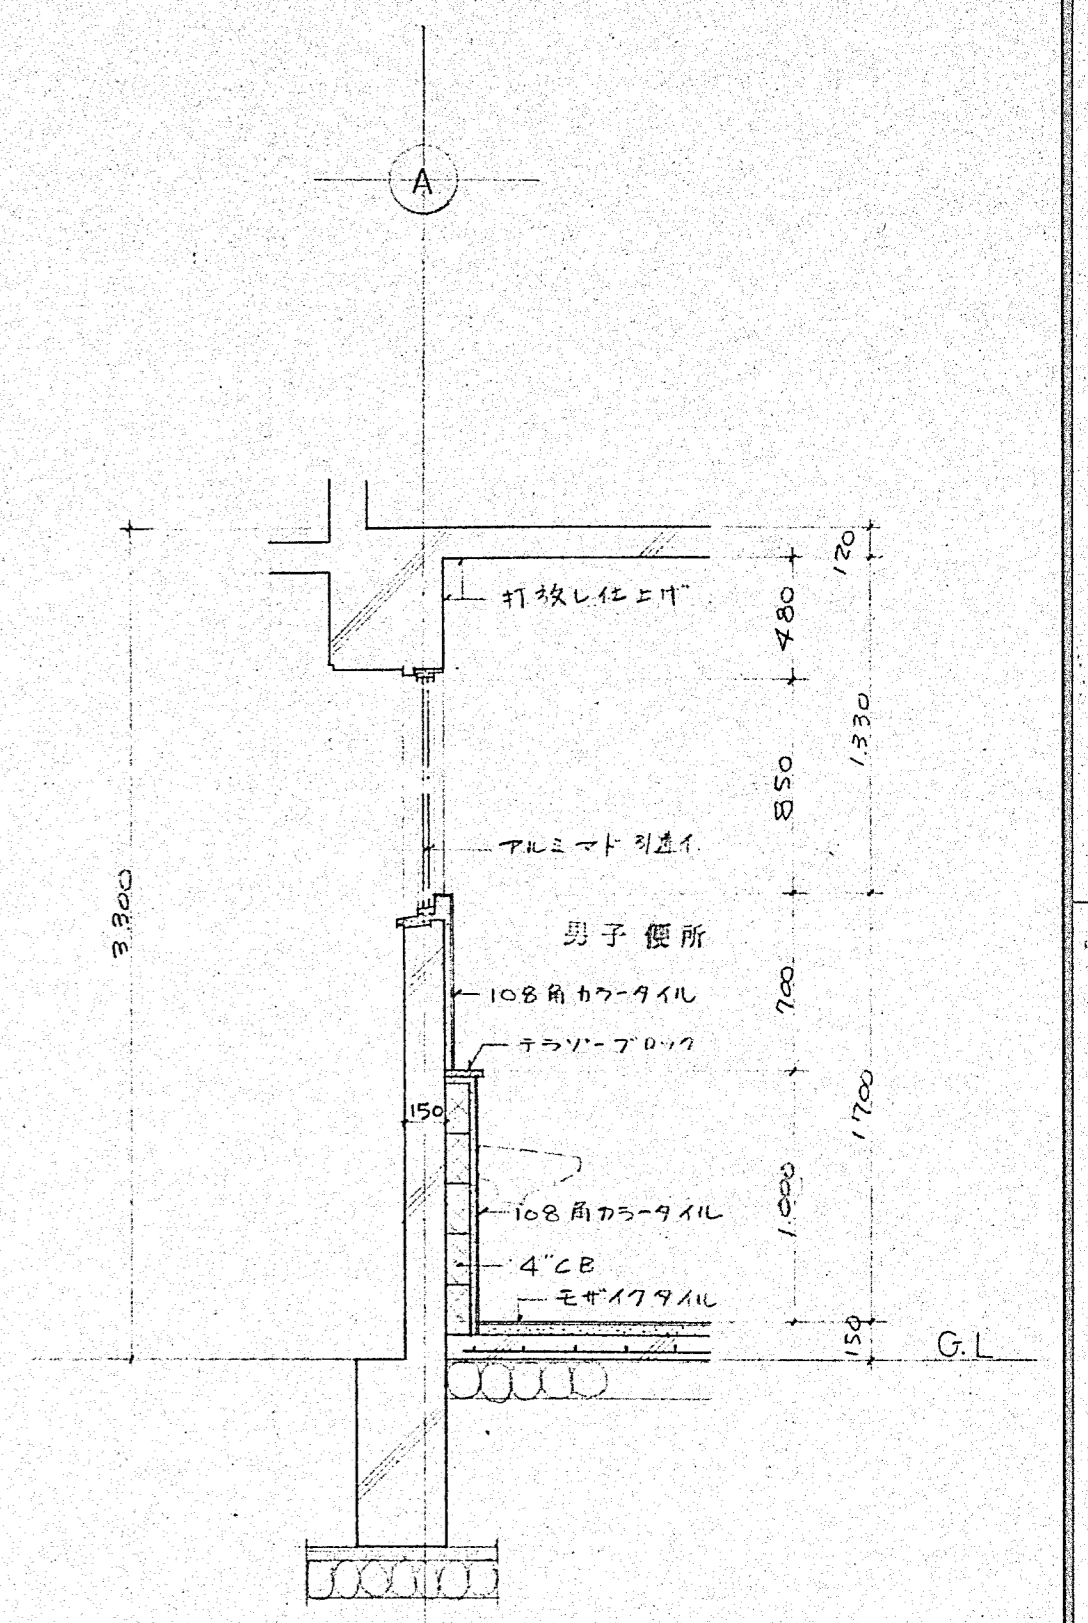


⑤ 断面詳細図 縮尺 1/30

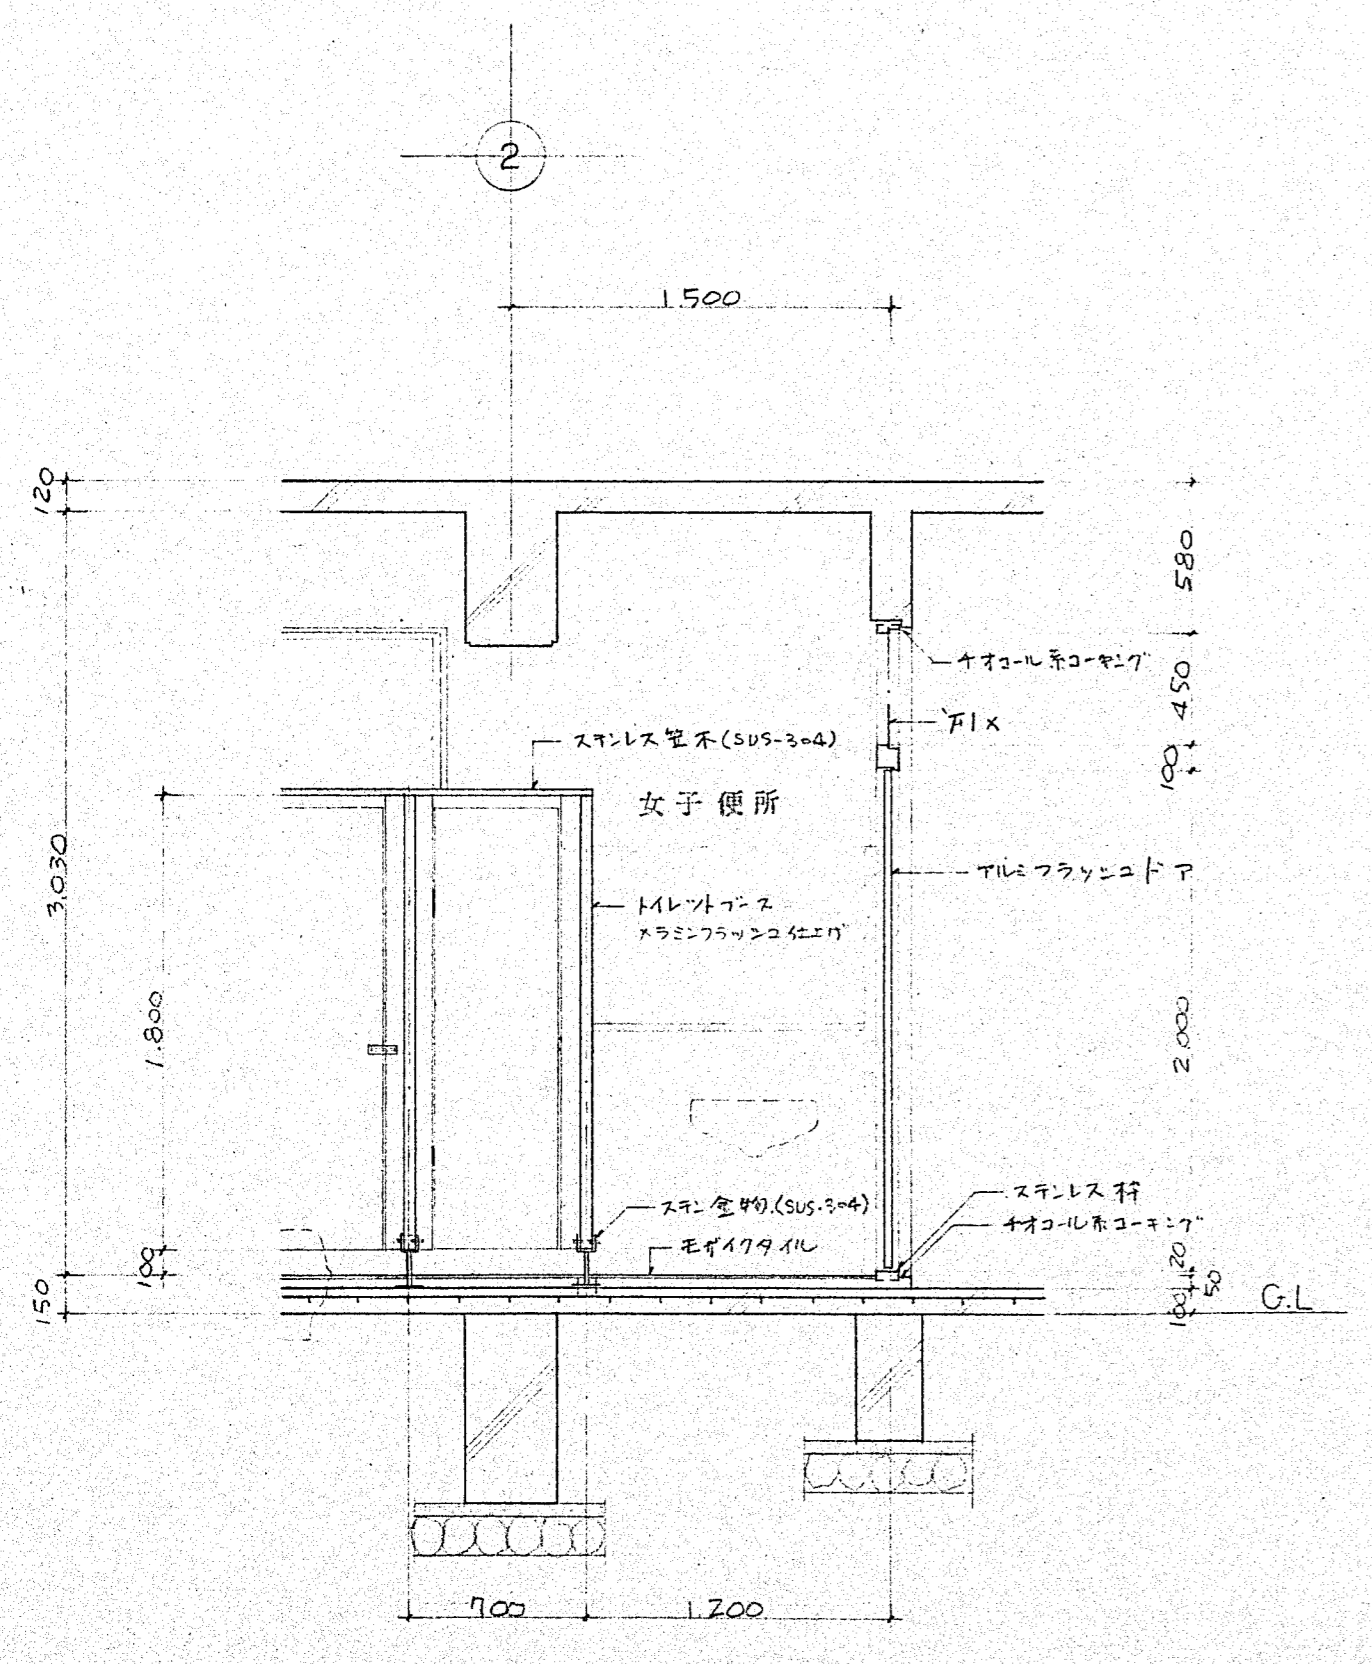


⑥ 断面詳細図 縮尺 1/30

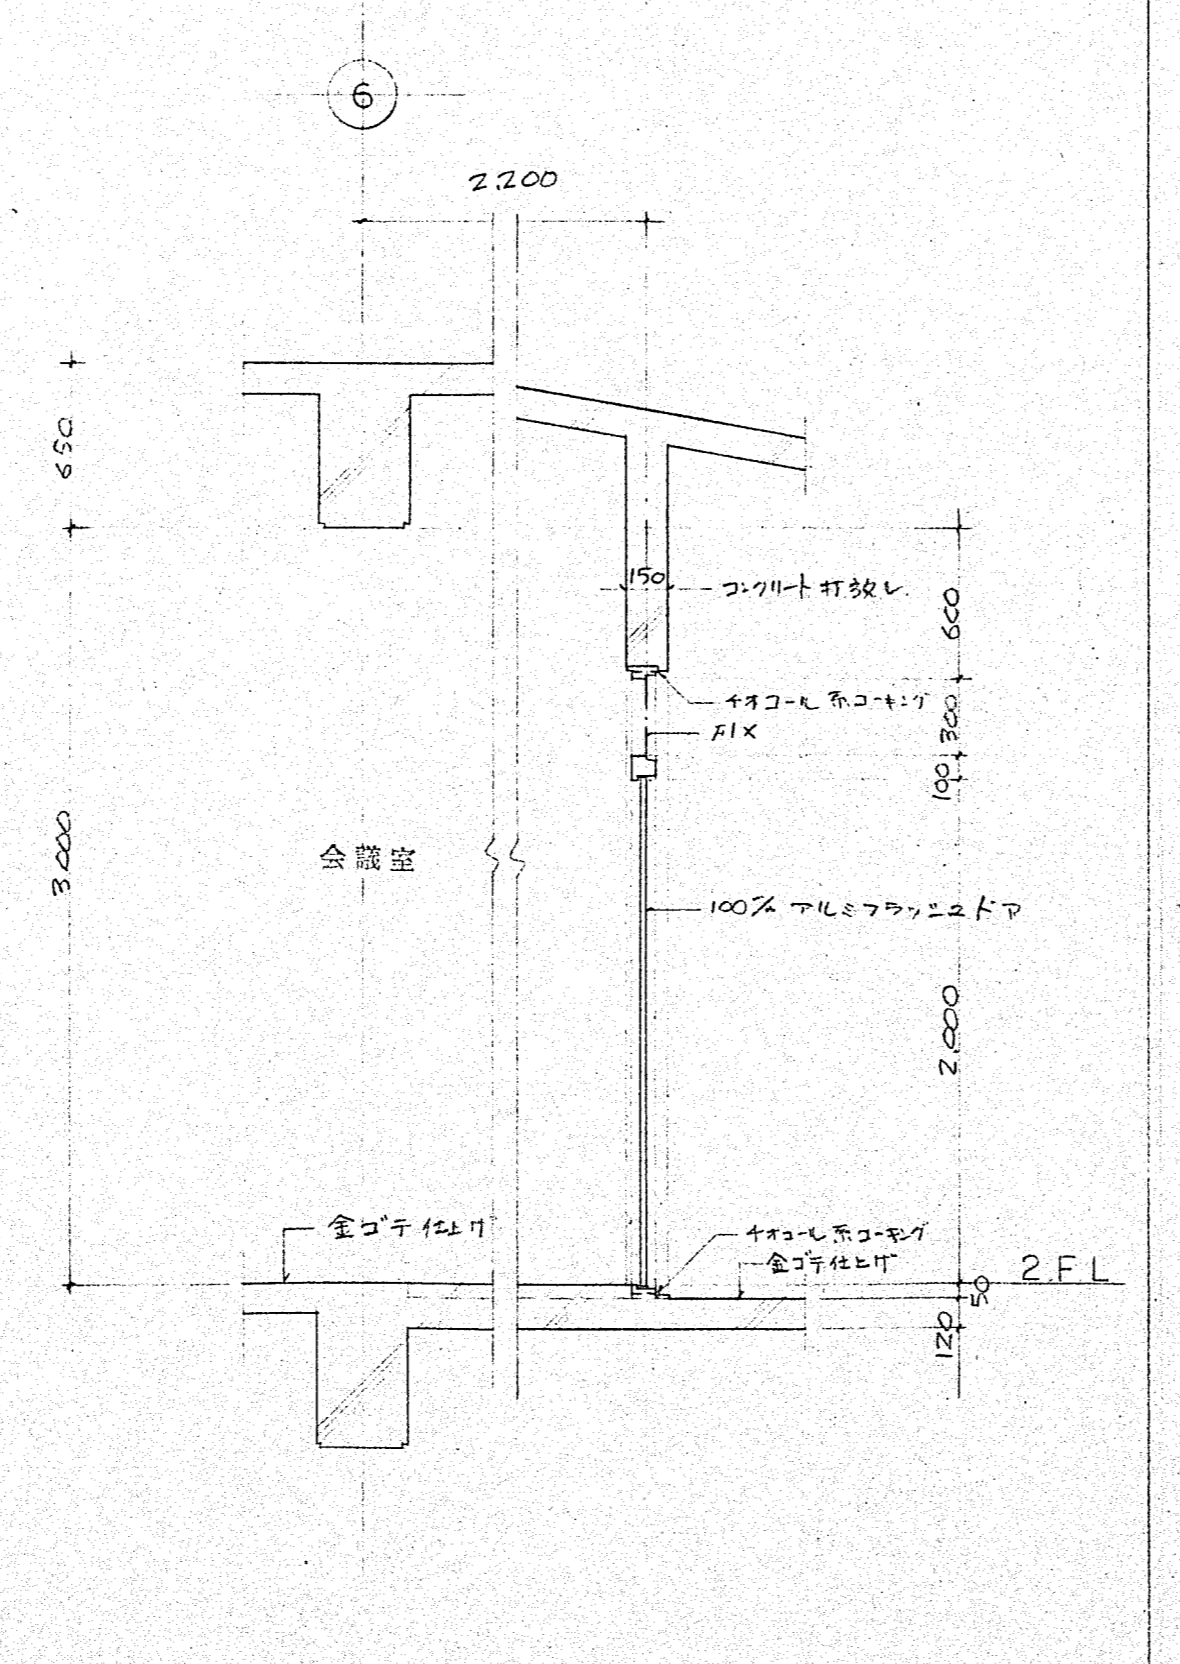

⑦ 断面詳細図 縮尺 1/30

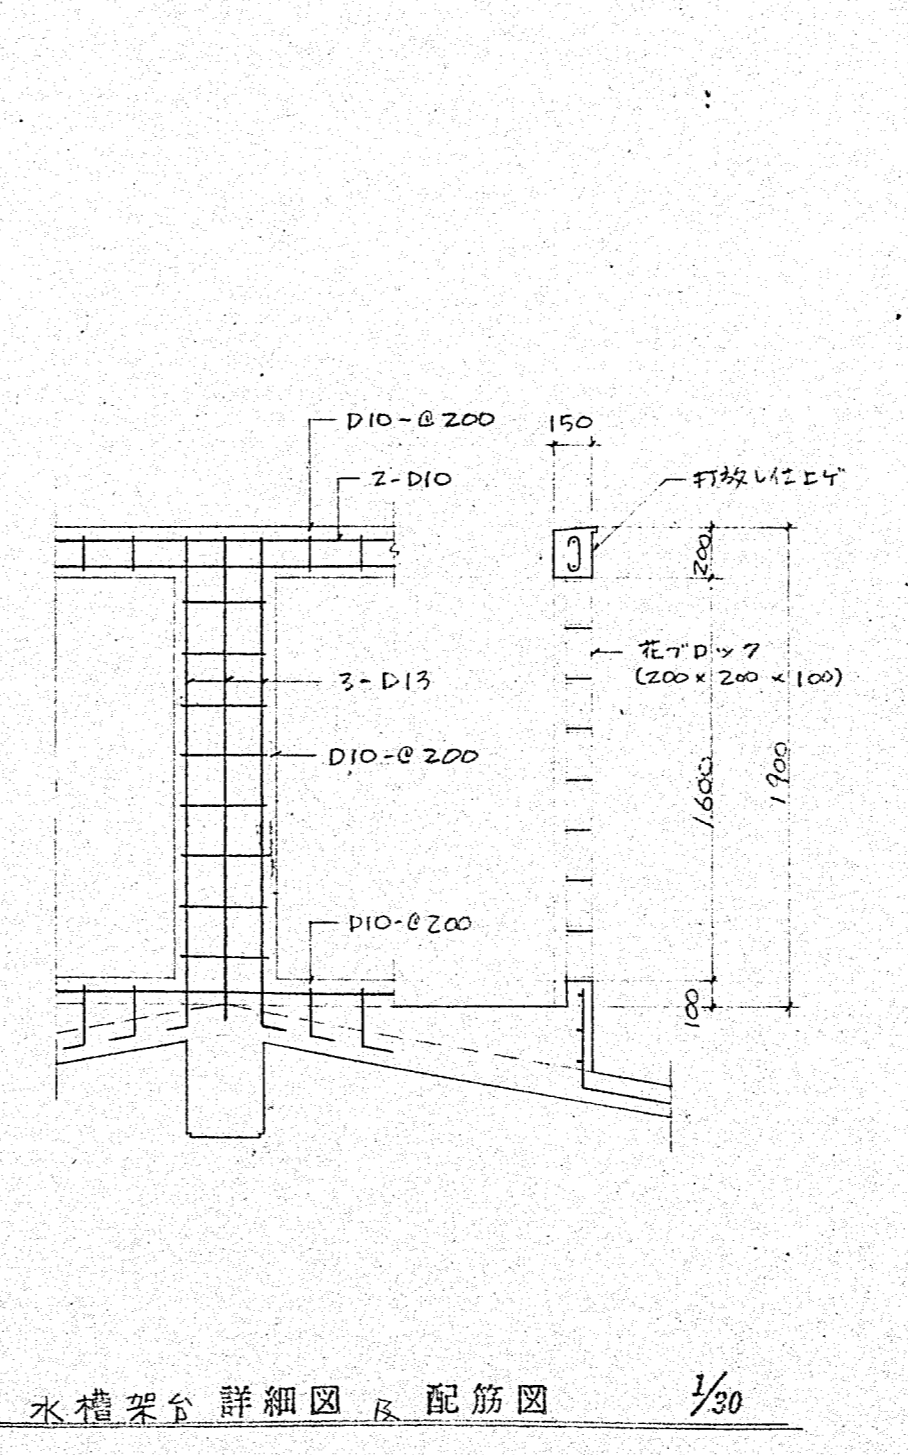


水槽架台詳細図 配筋図 1/30

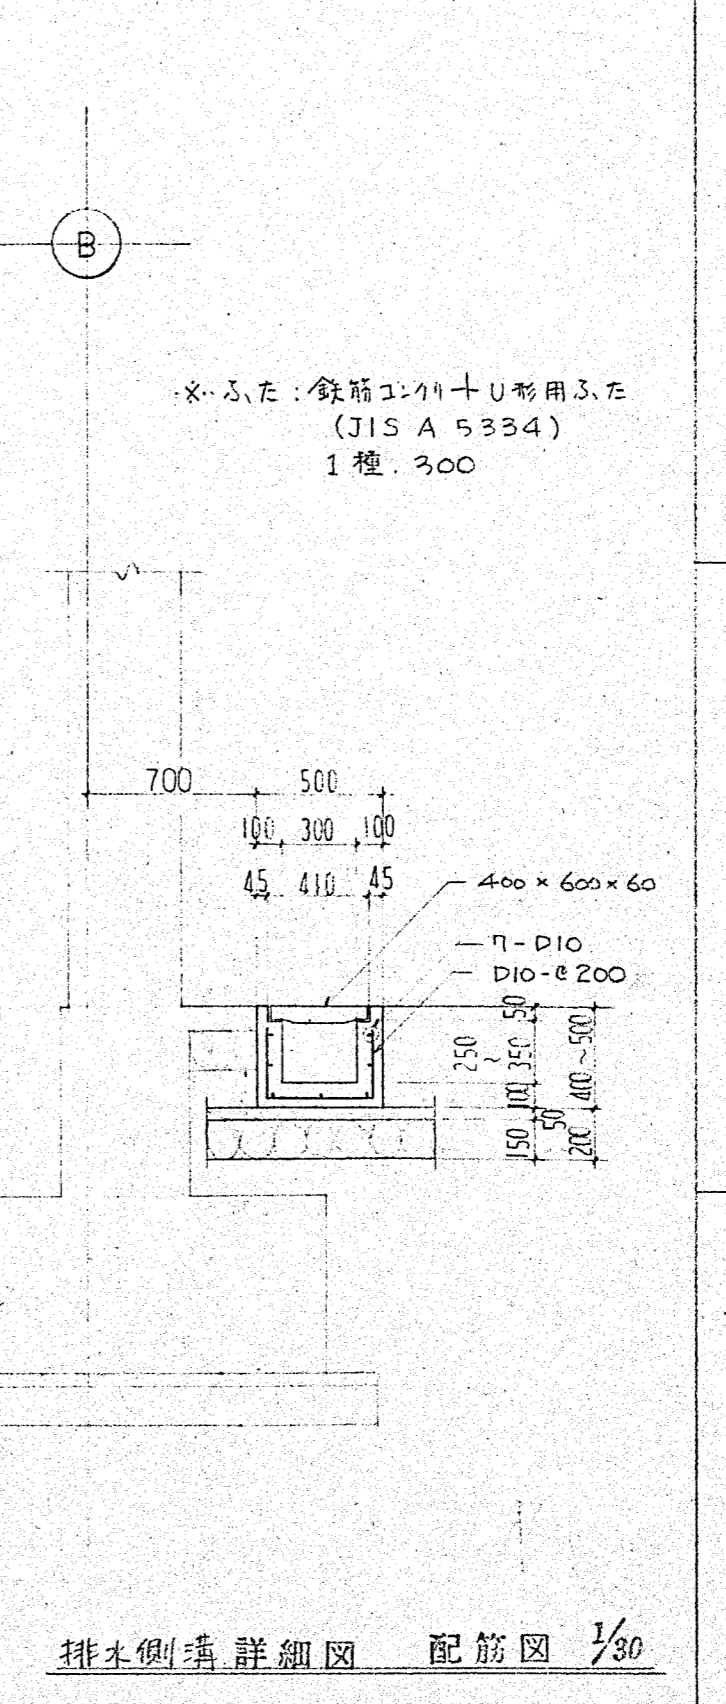


排水側塙詳細図 配筋図 1/30

① 室名など - 倉庫室(2棟), 用具庫(2棟), 倉庫(3棟), 管理室, 男子更衣室, 女子更衣室, 男子便所, 女子便所
* 倉庫ドアにボルト付とする。

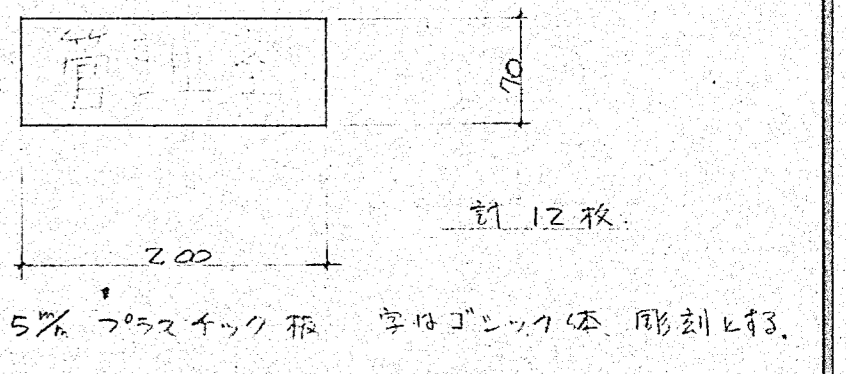

② 番号など - 1コート用 - 13コート用まで2組
* 用具庫内部 断面図参照。ボルト付

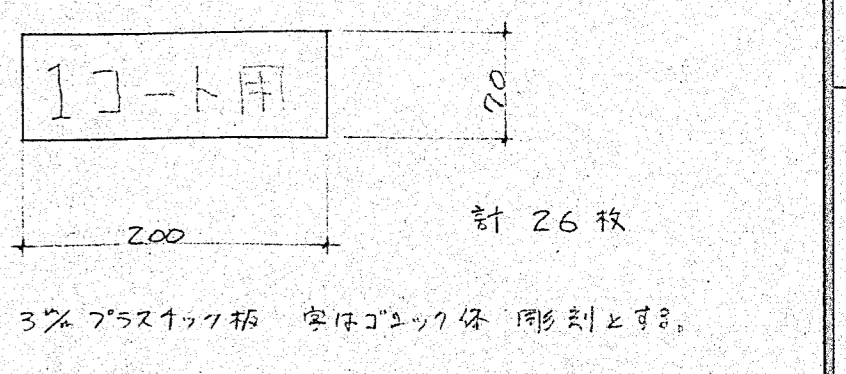

③ 室名など - 用具庫(2棟)
* 便所内部 断面図参照。ボルト付

