




名称	100% アルミブラインド付 2段付	同左 (3段アルミブラインド付)	100% アルミブラインド 2段付 2段付	100% アルミブラインド 両面付 2段付	70% アルミブラインド付 2段付	70% アルミブラインド付 2段付
ガラス	① 6.8 ミニミカキガラス (管理室 2段付) ② 6.8 ラブライヤガラス (倉庫 2段付)	同左	同左 (7mmスラット付)	同左 (7mmスラット付)	① 6.8 ミニミカキガラス ② ミニロックセット	① 6.8 ラブライヤガラス
金物	37-B-7 HMD. ドアエッジ スリット	同左	同左	同左	同左	同左
備考	200x400 換気グリ付 管理室用倉庫	同左 便所更衣室	同左 倉庫	換気グリ付 500x600 2F会議室	スクリーン付 管理室	便所・更衣室

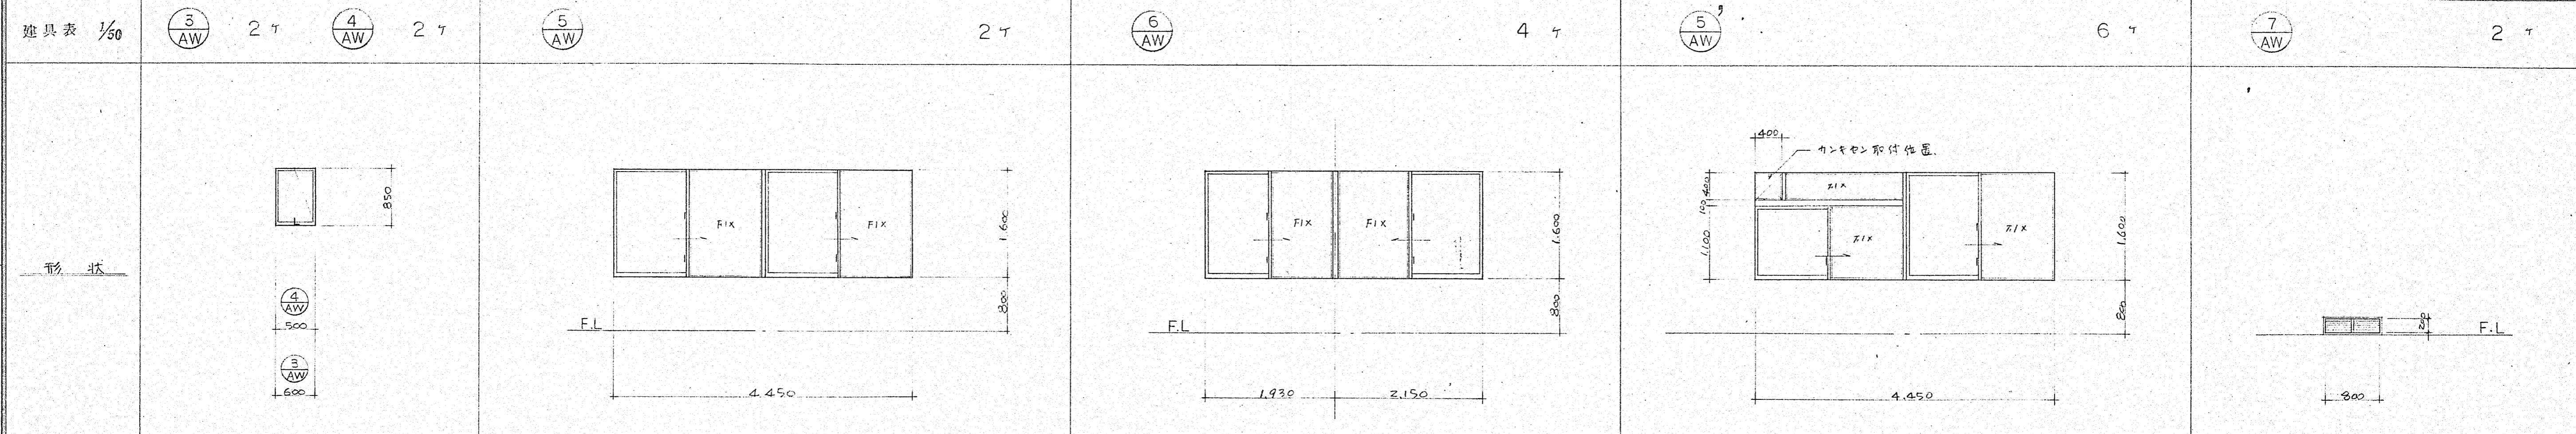

名称	70% アルミスベリ出窓付	100% アルミ片引き 2段付	同左 (2-1-1 2連)	100% アルミ片引き 2段付 522付	70% アルミ換気グリ
ガラス	① 6.8 ラブライヤガラス	① 6.8 ミニミカキガラス	同左	同左	同左
金物	ミニロックセット	ミニロックセット	同左	同左	同左
備考	1ヤリ1室	2F会議室	2F会議室	ミニロック付位置補強	2F会議室 更衣更衣室

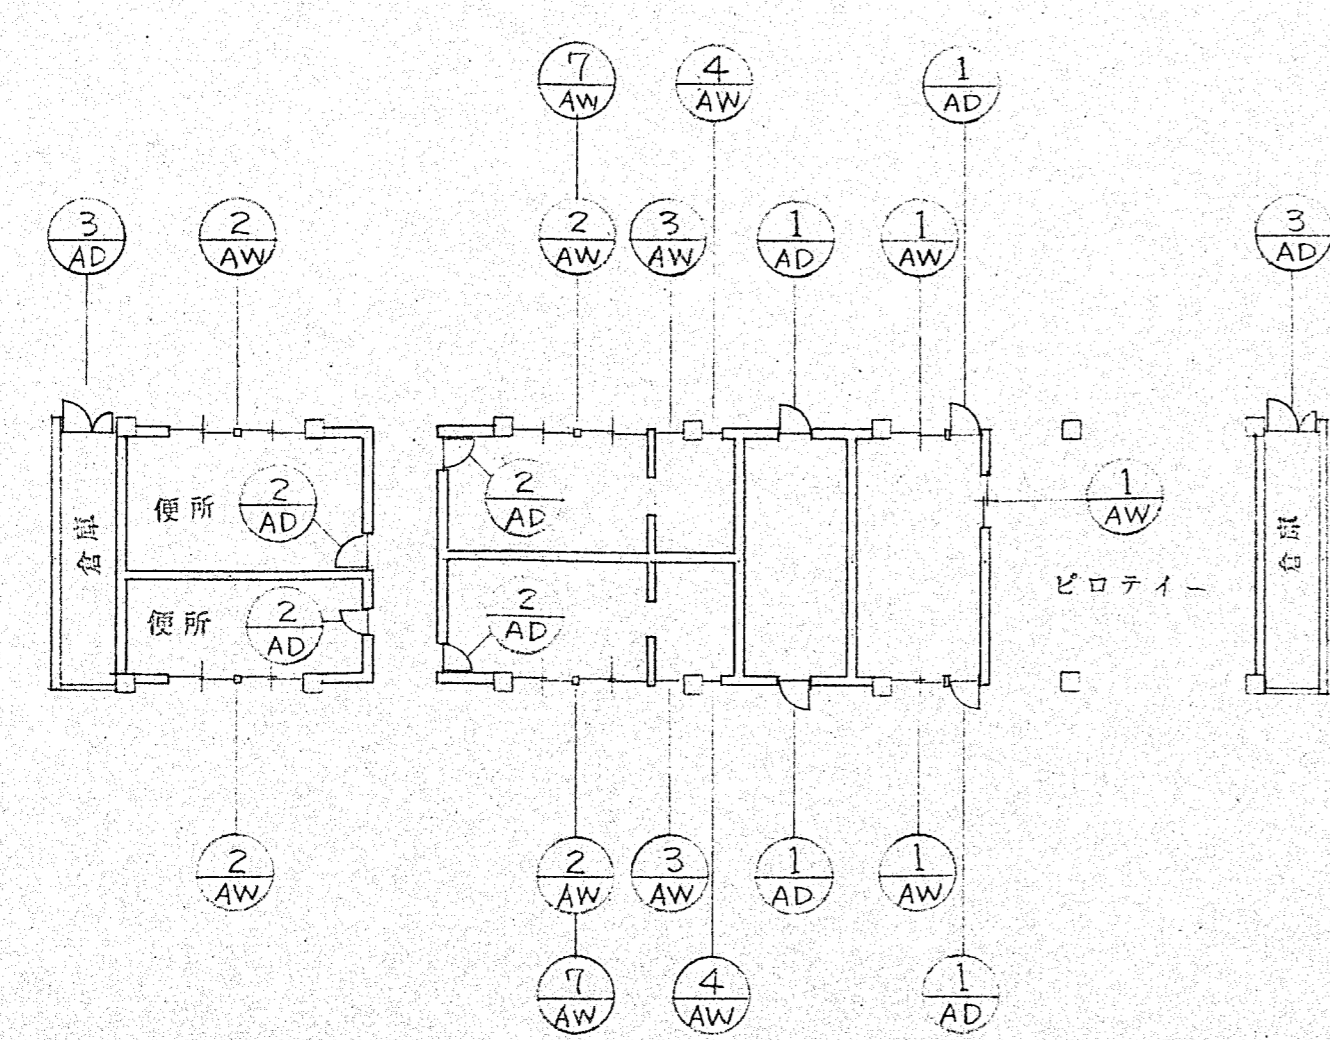

1階 KEY PLAN

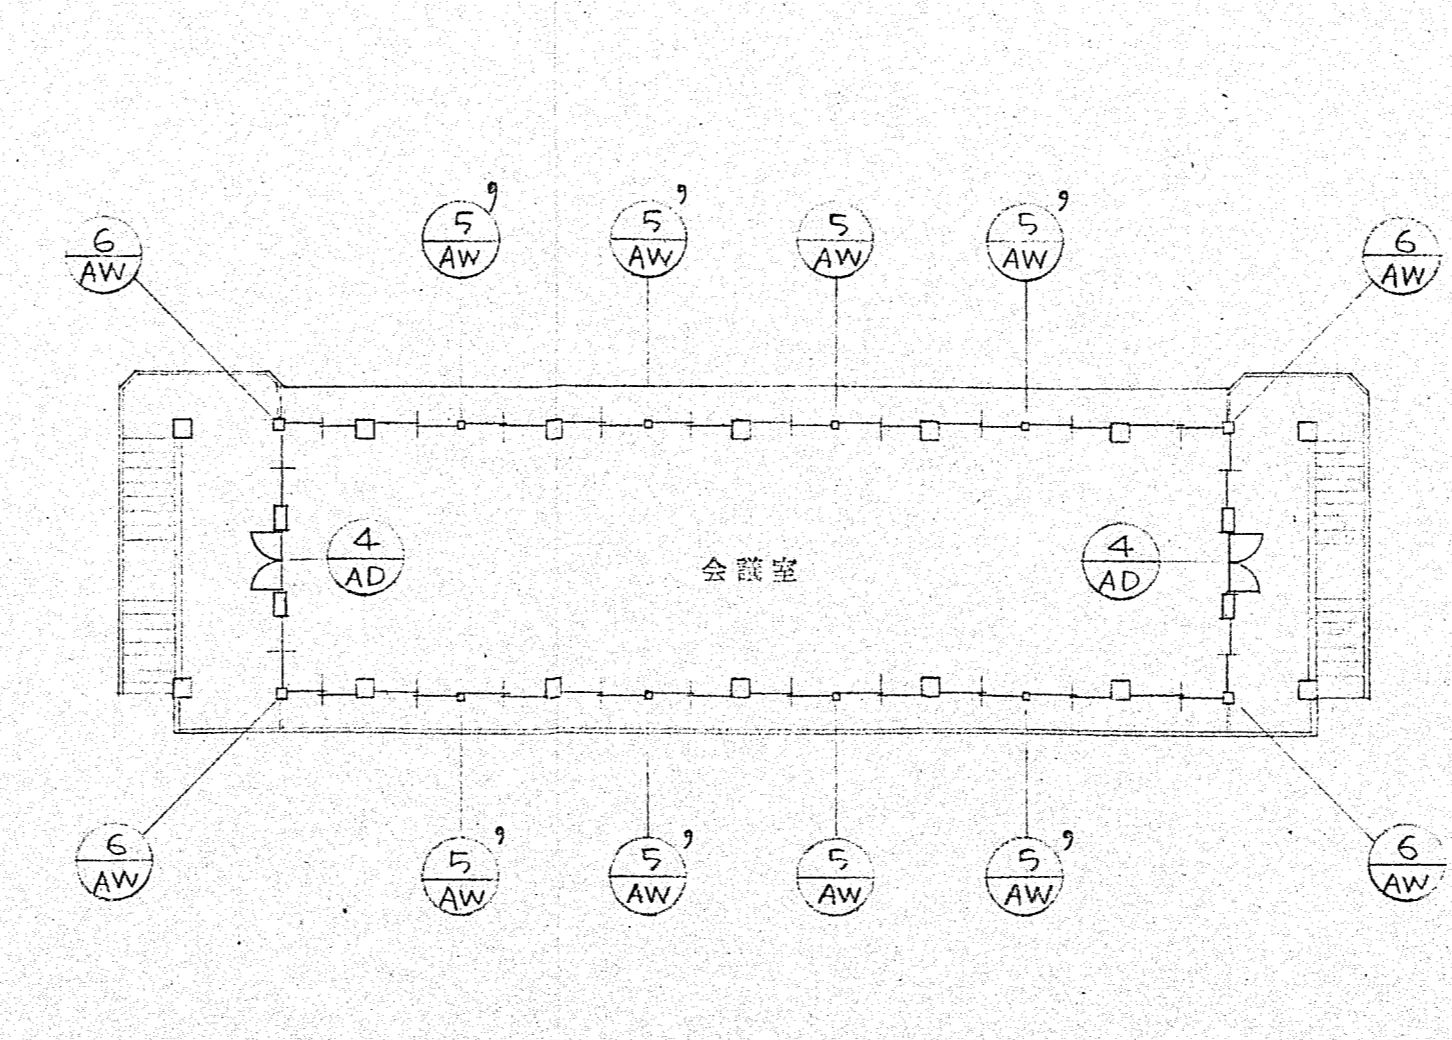

2階 KEY PLAN