
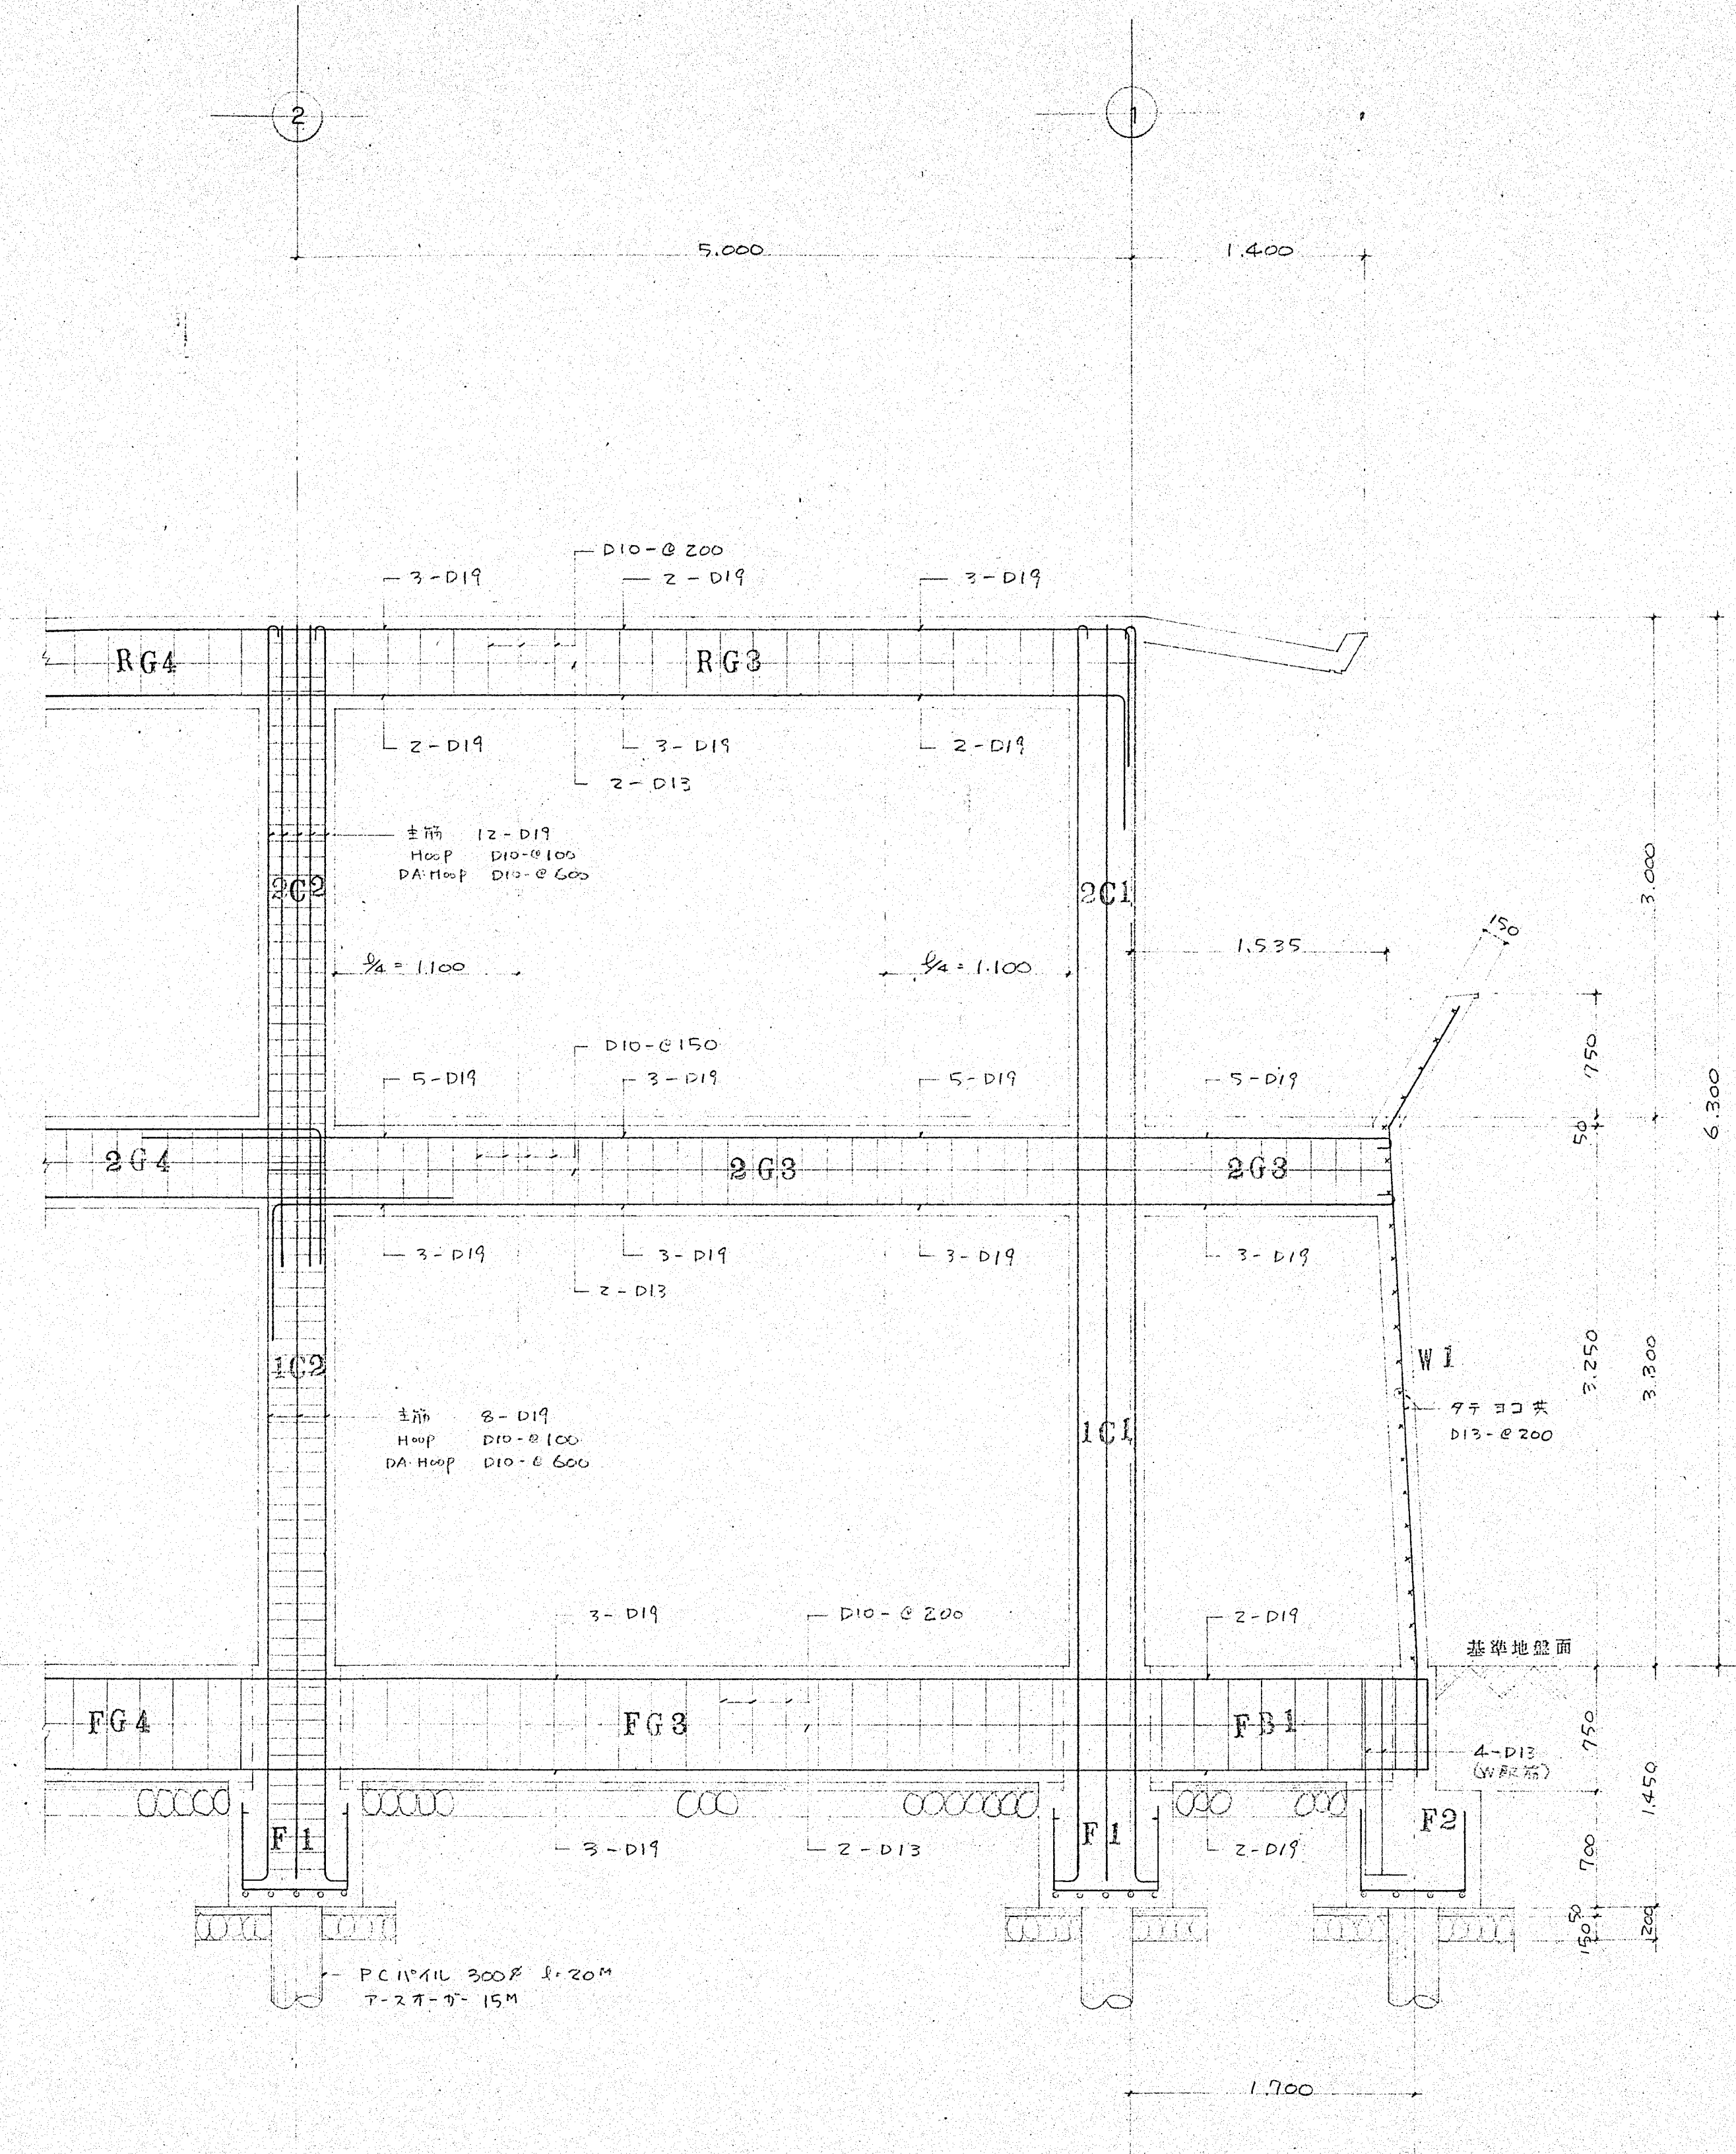


② 通 ラーメン図 縮尺 1/30

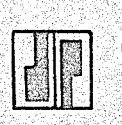

① 通 ラーメン図 縮尺 1/30

記事	 SHU KEN (有) 秀建設事務所 〒902 沖縄県那覇市字仲井真128-1番地 TEL (0988) 54-7587-34-0753	1級建築士事務所(知事)登録第18Y-241号 1級建築士(大臣)登録第86156号 仲田 秀 啓	校閲	製図	工事名称	興武小庭球場管理棟建築工事	60年7月 日	図面名称	ラーメン図	SCALE	1/30	図面番号	S-4
					工事場所	那覇市興武小44-1							