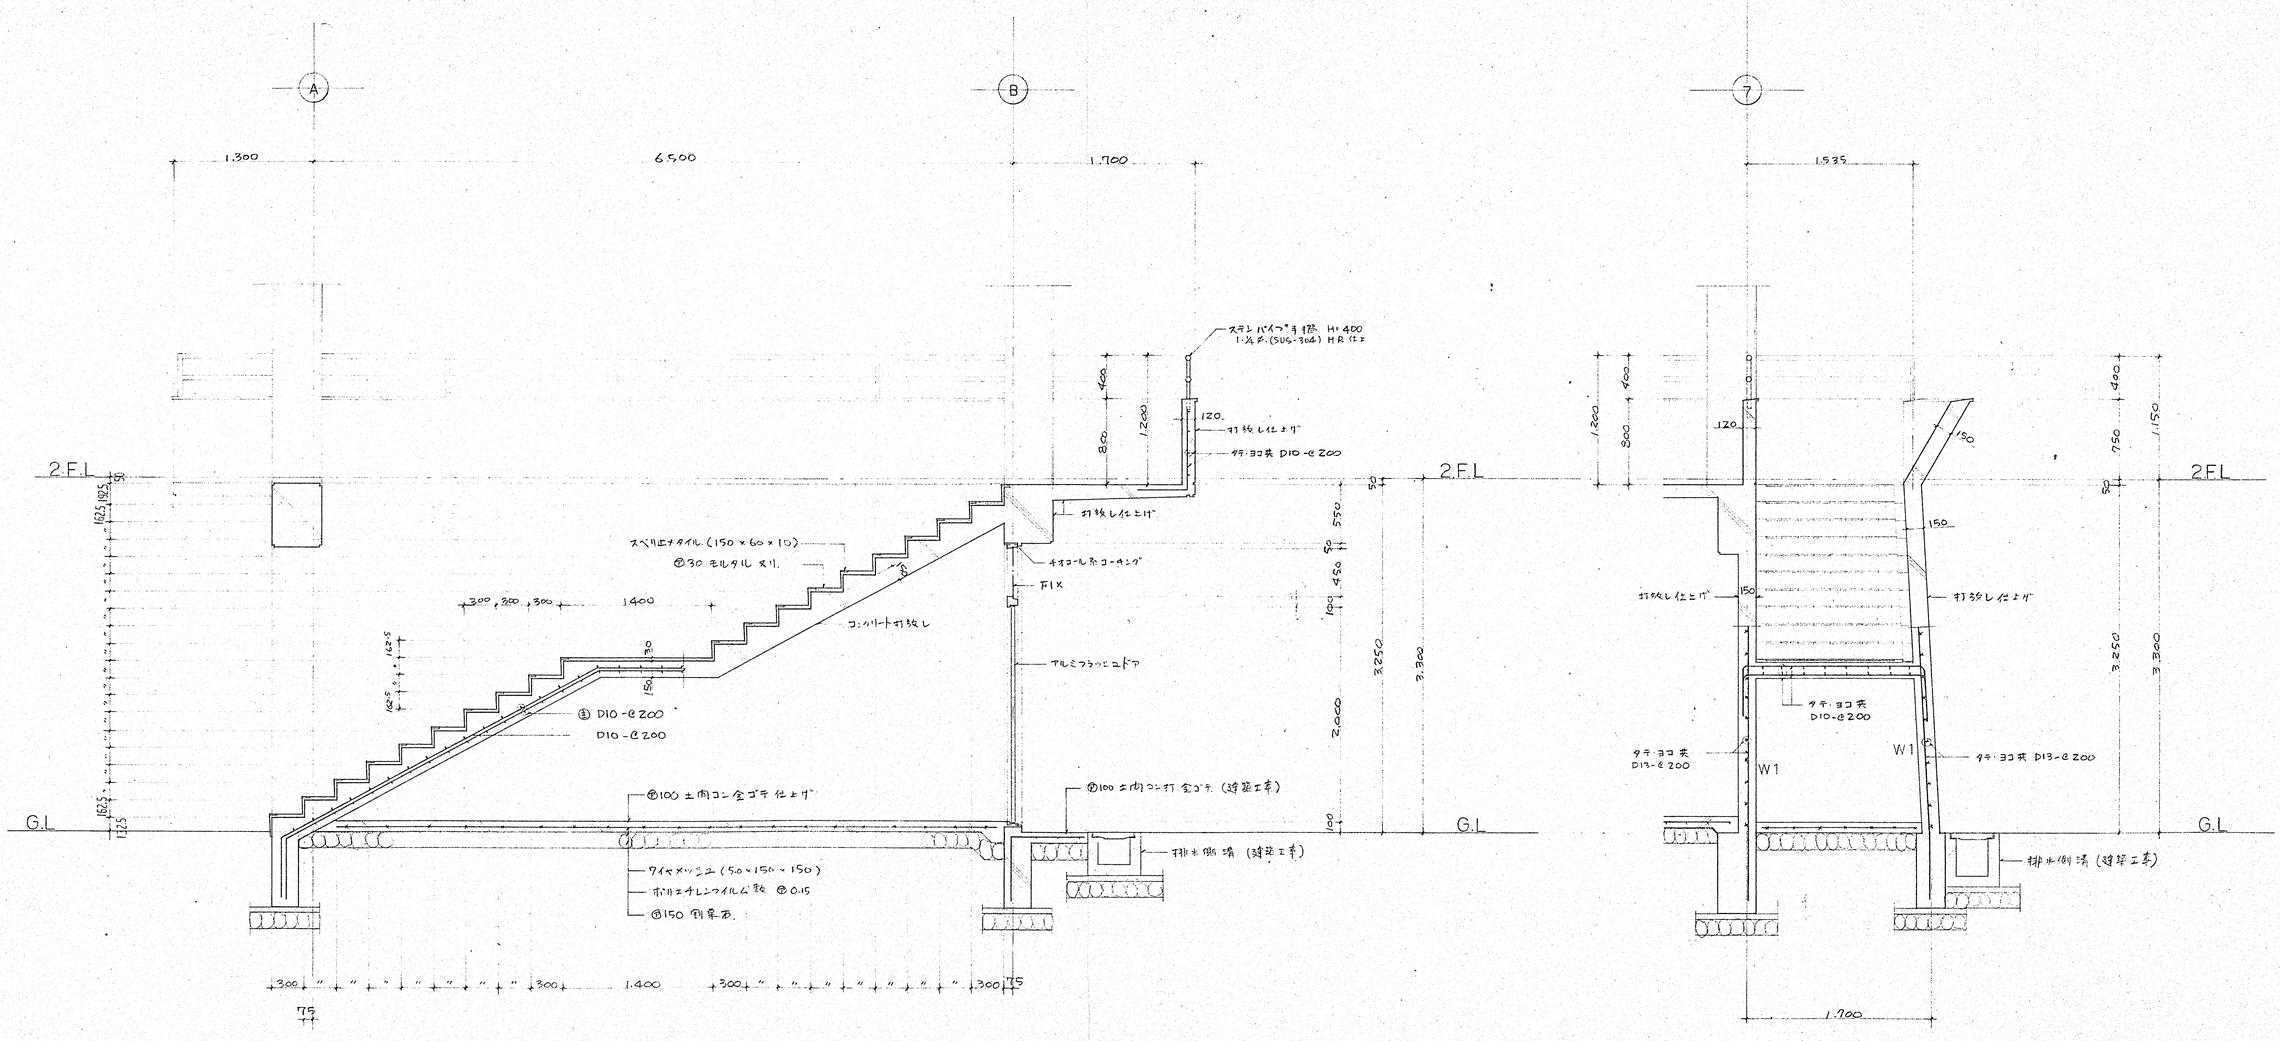

階段断面詳細図　配筋図　縮尺 1/30

記事	㈲ 秀建設計事務所 SHU KEN 〒902 沖縄県那覇市字仲井真128−1番地 TEL (0988) 54−7587・34−0753	1級建築士事務所(知事)登録第18Y−241号 1級建築士(大臣)登録第86156号 仲田秀啓	検図	製図	工事名称	與武山庭球場管理棟建築工事	60年8月 日	図面名称 階段断面詳細図 配筋図	SCALE 1/30	図面番号 A−11
					工事場所	那覇市與武山44−1				